

OW/5001/6/215/2024

Złotoryja, 26.02.2024 r.

**Gmina Miejska Złotoryja  
pl. Orłąt Lwowskich  
59-500 Złotoryja**

**Dotyczy: uzgodnienia przebudowy hydrantu nadziemnego, dz. nr 72/1, obręb 4, m. Złotoryja**

Rejonowe Przedsiębiorstwo Komunalne spółka z ograniczoną odpowiedzialnością w Złotoryi informuje, że opiniuje pozytywnie przebudowę hydrantu nadziemnego.

Podczas realizacji przedmiotowego zadania należy uwzględnić poniższe zapisy:

1. O przystąpieniu do robót należy poinformować RPK sp. z o.o. w Złotoryi z 7-dniowym wyprzedzeniem. Zastrzegamy sobie prawo kontroli wykonywanych prac.
2. Roboty ziemne w miejscu zblizeń i skrzyżowań z infrastrukturą podziemną wykonać ręcznie.
3. W przypadku uszkodzenia infrastruktury podziemnej kosztami naprawy i poniesionych strat zostanie obciążony Inwestor.
4. Należy zlecić służbom geodezyjnym wykonanie inwentaryzacji powykonawczej oraz zgłosić gotowość do odbioru technicznego końcowego przedstawicielowi RPK sp. z o.o. w Złotoryi.
5. Niniejsze uzgodnienie pozostaje aktualne przez okres dwóch lat od daty wydania i należy je zamieścić w każdym egzemplarzu projektu.

Z poważaniem

PREZES ZARZĄDU

Paweł Macuga

Załącznik:

1. Plan, określający usytuowanie przebudowywanego hydrantu

Otrzymują:

1. Adresat
2. OW a/a

*Sprawę prowadzi: Dominika Kowalczyk, Oddział Wodociągów i Kanalizacji, ul. Kolejowa 1 (tel. 76 506 52 56)*

Zarząd:

**Paweł Macuga**  
Prezes Zarządu

al. Miła 2, 59-500 Złotoryja  
tel: 76 878 31 37  
fax: 76 878 36 82  
e-mail: rpk@rpk.pl  
www.rpk.pl


**Sąd Rejonowy dla Wrocławia-Fabrycznej**  
**IX Wydział Gospodarczy Krajowego Rejestru Sądowego**  
KRS: 0000030576 NIP: 694-10-00-426  
REGON: 390297800 BDO: 000030799  
Wysokość kapitału zakładowego: 27 823 200 PLN

Poświadczam, że niniejszy dokument został opracowany w wyniku prac geodezyjnych i kartograficznych, których rezultaty zawiera operat techniczny pozytywnie zweryfikowany. Jednocześnie informuję, że jestem świadomy odpowiedzialności karnej za złożenie fałszywego oświadczenia

Identyfikator zgłoszenia prac geodezyjnych	GN. 6640.273.2022
Organ służby geodezyjnej który otrzymał zgłoszenie	STAROSTA ZŁOTORYJSKI
Wykonawca prac geodezyjnych	BIURO GEODEZJI I GOSPODARKI NIERUCHOMOŚCIAMI „GEO-GOLD” JAN TUCHOWSKI
Nr i data sporządzenia dokumentu zawierającego wynik pozytywnej weryfikacji	Protokół weryfikacji Nr dok. 7.0226.2022.286 z dn. 23.05.2022.
Imię i nazwisko oraz nr uprawnień zawodowych kierownika prac	mgr inż. Jan Tuchowski nr uprawnień zawodowych: 784

Załącznik graficzny do pisma

OW/ 5001/6/245/2024

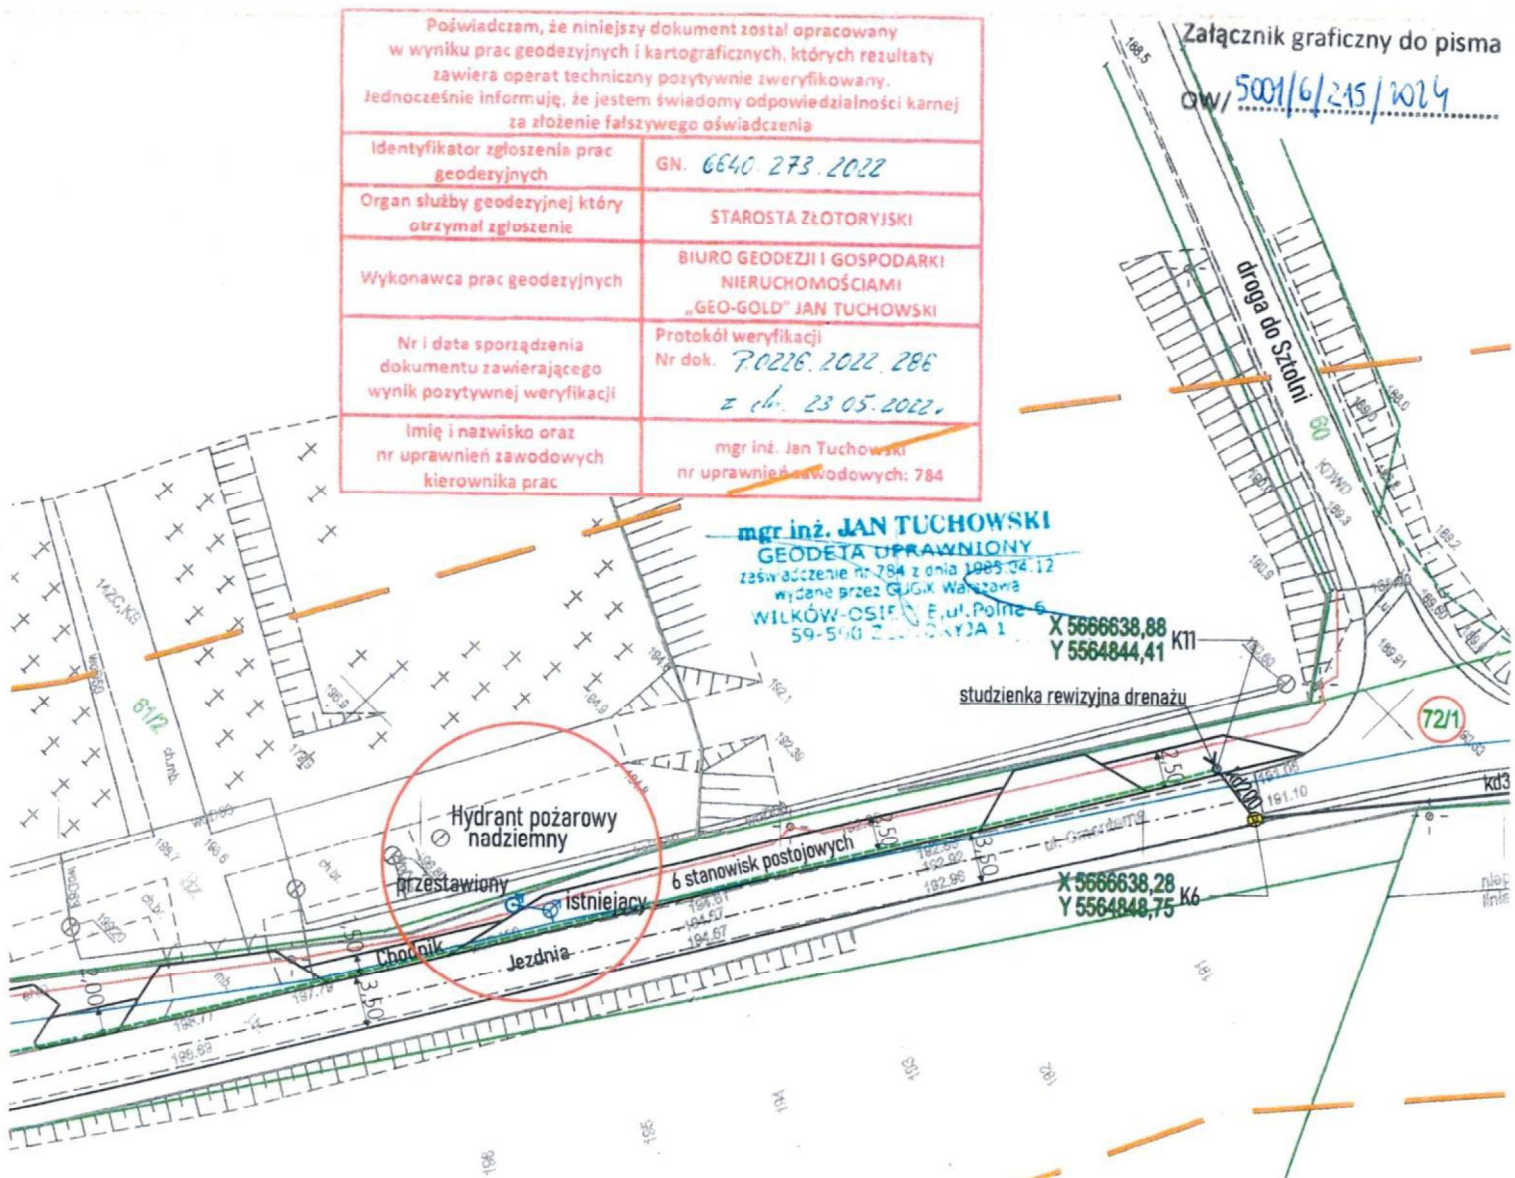

**mgr inż. JAN TUCHOWSKI**  
GEODETA UPRAWNIONY  
zaświadczenie nr 784 z dnia 1985.04.12  
wydane przez GUGK Warszawa  
WILKÓW-OSIEŃ E, ul. Polna 6  
59-500 ZŁOTORYJA 1

studzienka rewizyjna drenazu

Hydrant pożarowy nadziemny przestawiony

Istniejący

6 stanowisk postojowych

Chodnik

Jezdnia

X 5566638,88  
Y 5564844,41 K71

X 5566638,28  
Y 5564848,75 K6

### Mapa do celów projektowych Skala mapy 1:500

Godło arkusza mapy	5.149.29.16.2.1; 5.149.29.16.2.3; 5.149.29.16.1.4; 5.149.29.16.4.1; 5.149.29.16.3.2; 5.149.29.16.3.3; 5.149.29.16.3.4;
Województwo	dołnośląskie
Jednostka ewidencyjna	022602_1, Złotoryja
Obręb ewidencyjny	0004
Numer działki	72/1; 72/2
Adres	59-500 Złotoryja, ul. Cmentarna
Układ wsp. płaskich	2000/15
Układ wysokości	PL-KRON86-NH
Id. Zgłoszenia pracy geodezyjnej	GN.6640.273.2022
Oznaczenie granicy obszaru, który był przedmiotem aktualizacji	
Data opracowania mapy	29 kwietnia 2022r

**mgr inż. JAN TUCHOWSKI**  
GEODETA UPRAWNIONY  
zaświadczenie nr 784 z dnia 1985.04.12  
wydane przez GUGK Warszawa  
WILKÓW-OSIEŃ E, ul. Polna 6  
59-500 ZŁOTORYJA 1

Oznaczenie i informacje o służebnościach gruntowych mających wpływ na zagospodarowanie gruntów, lokalizowanych w granicach projektowanej inwestycji	Mapa do celów projektowych została wykonana bez ustalenia obciążeń
Uwzględniono projektowane sieci uzbrojenia terenu zgodnie z UZDP	Brak
Oznaczenie i symbol konturu użytku gruntowego, który nie jest ujawniony w bazie danych ewidencji gruntów i budynków	Brak
Informacje dot. zagospodarowania przestrzennego terenu	Na mapie do celów projektowych uwzględniono informacje z Miejscowego planu zagospodarowania przestrzennego dla obszaru miasta Złotoryi
Uwaga	1) Nie wykazują się istnienia w terenie innych nie wykazanych na mapie urządzeń podziemnych, które nie były zgłoszone do inwentaryzacji, nie posiadają dokumentacji w instytucjach branżowych i nie dających się wykryć aparaturą 2) Na mapie do celów projektowych wskazano warstwicę, która nie są elementem baz danych PZGK

**PAWEŁ MACUGA**  
ZARZĄDCA  
Paweł Macuga

Przebudowa ulicy Cmentarnej wraz z miejscami parkingowymi

Przestawienie hydrantu pożarowego nadziemnego

Inwestor: Gmina Miejska Złotoryja

Opracował	Andrzej Baszak	A. Baszak
20.02. 2024	Skala 1:500	Rys. nr 4/3